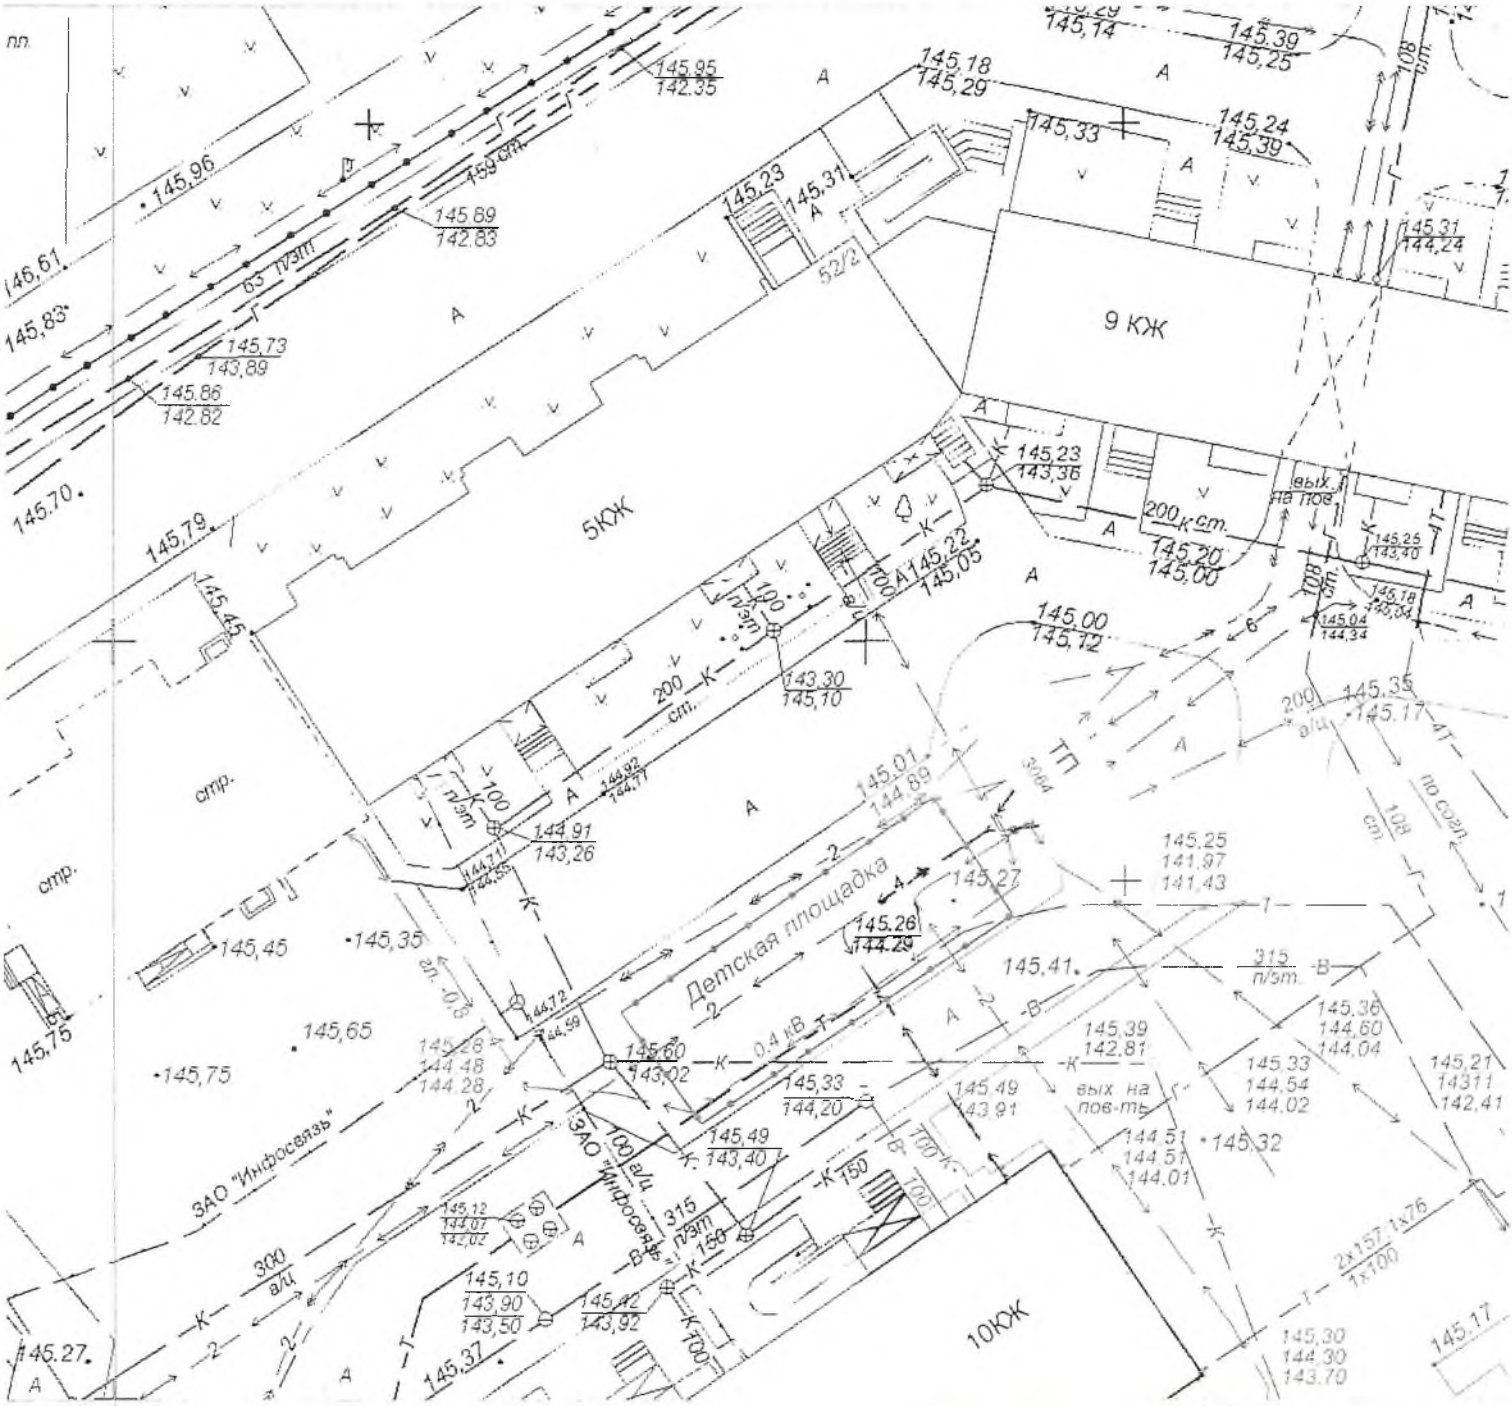

Администрация города Оренбурга
Отдел мобилизационной и
режимно-секретной работы
25.07.2016
РАЗМЕЩЕНО в ИСОГД г. Оренбурга

ООО "НПО "Азимут"
Свидетельство СРО №1136 от 05.04.2016г.

РАЗРАБОТАНО:

Исполнительная съемка электрокабеля подземного низкого напряже **Местоположение: г. Оренбург, ул. Салмышская, 52/3** *Масштаб 1:500* *Планшеты* *+6;+2(47,48)*			*Заказчик: ООО "СК "Стройсити Оренбург"*
Выполнил съемку	*А.В. Решетов*		*18.07.2016г.*
Выполнил чертеж границ	*Е.А. Чупахина*		*20.07.2016 г.*
Проверил	*Е.А. Чупахина*		*20.07.2016 г.*